


給水装置工事完成図

指定給水装置工事事業者 **株式会社 上下水道設備**

承認番号	第 〇〇 - 〇〇 号	工事の内容	新設・改造・修繕・撤去・分譲・中間
給水装置所有者	十和田 一郎	工事の場所	十和田市 西二番町10番9号

(平面図・立面図・断面図)


断面図

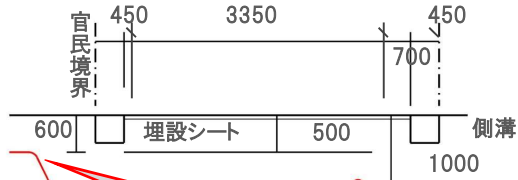

官民境界から1m程度離して立ち上げること

オフセットは三方向の不動性のものからとること

平面図 1/200

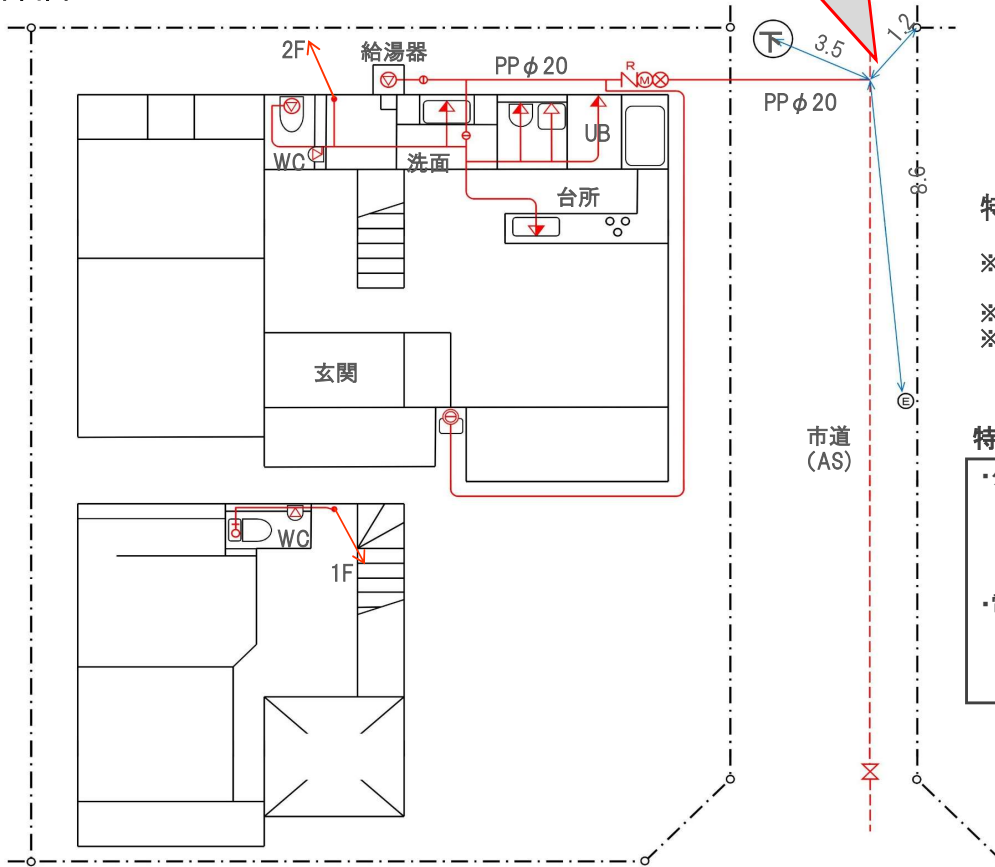


特記事項

- ※分岐部からメーターまで、探知ワイヤー巻き付け
- ※水抜栓 φ20×0.6m
- ※水抜栓以降、XPEPφ16(メイン・給湯器) φ13(その他)

特殊器具

・タンクレストイレ	
メーカー	〇〇〇〇
型式	〇〇〇〇〇
認証機関	JWWA
・電気温水器(エコキュート)	
メーカー	〇〇〇〇
型式	〇〇〇〇〇
認証機関	JET

立面図

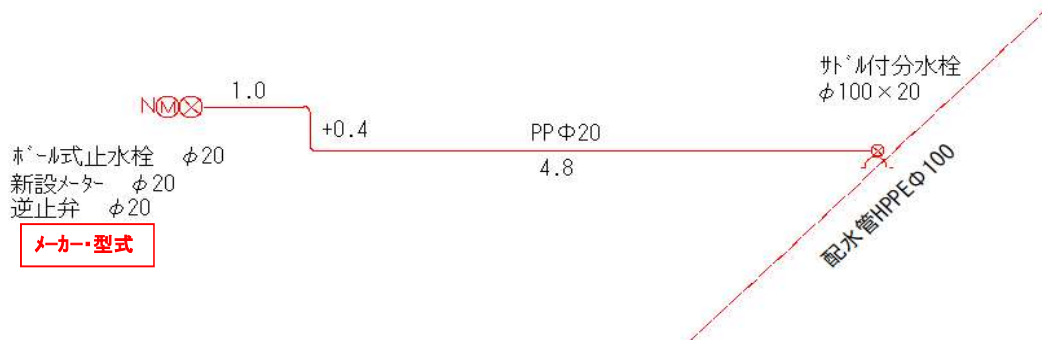

(備考)この用紙の大きさは、A列3番とすること。